ZAŁĄCZNIK NR 6

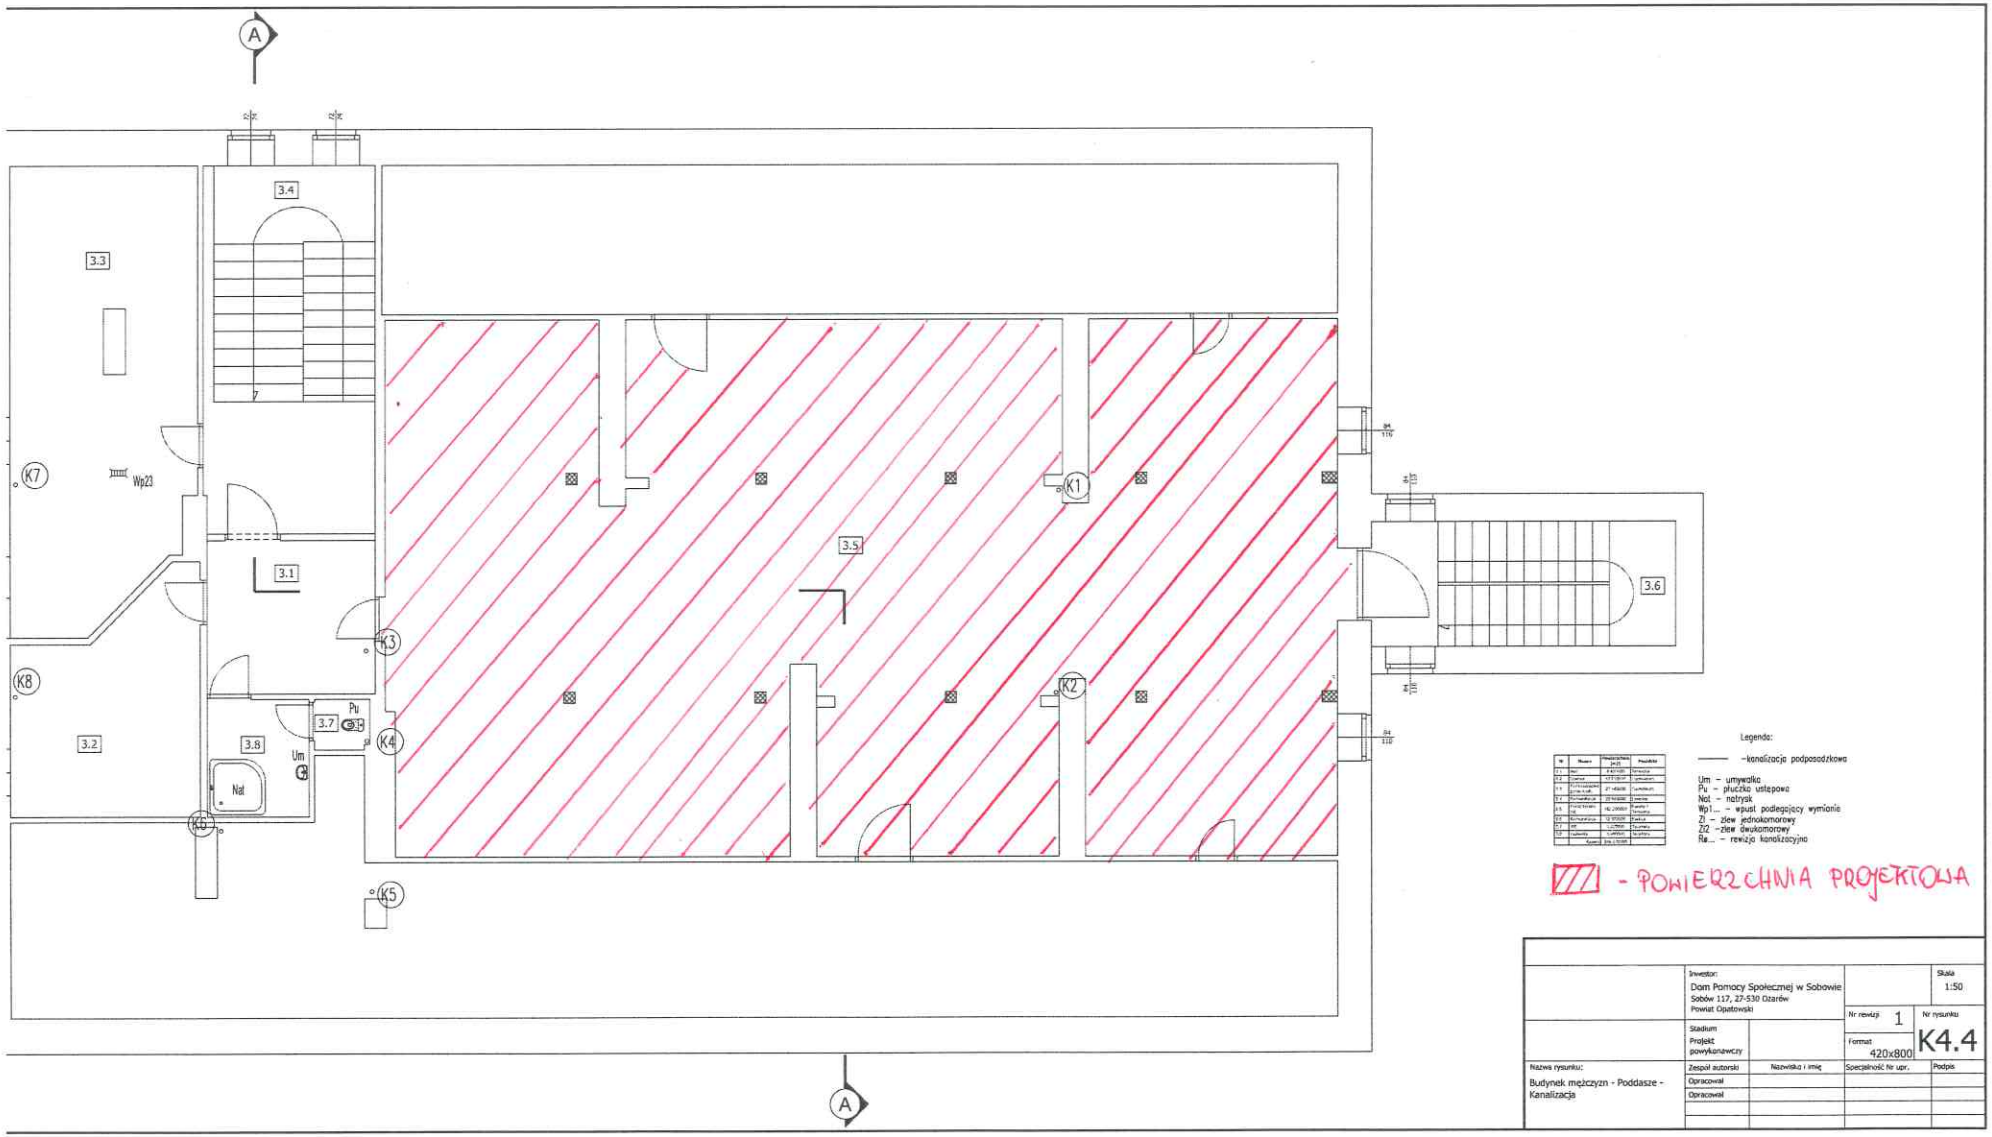


Legenda:

——— –kanalizacja podposadzkowa

Um – umywalka
Pu – płuczka ustępowa
Nal – natrysk
Wp1... – wpust podłogowy wymionie
Z1 – zlew jednokomorowy
Z2 –zlew dwukomorowy
Re... – rewizja kanalizacyjna

/// - POWIERZCHNIA PROJEKTOWA

	Inwestor: Dom Pomocy Społecznej w Sobowie, Sobów 117, 27-530 Ożarów, Powiat Opatowski		Skala 1:50
	Stadium: Projekt powykonawczy	Nr rewizji 1	Nr rysunku K4.4
		Format 420x800	
Nazwa rysunku: Budynek mężczyzn - Poddasze - Kanalizacja	Zespół autorski	Nazwisko i imię	Specjalność Nr upr. / Podpis
	Opracował		
	Opracował		